

**ZAKŁAD USŁUG  
GEODEZYJNO-KARTOGRAFICZNYCH**  
*Henryk Kądziołka*  
ul. Grodzka 10 74-320 Baranów  
Tel/fax (0-95) 746-40-80  
tel.kom. 0-601-953-256  
NIP 537-106-33-07

## SKALA 1:500

Układ współrzędnych płaskich 65 strefa 3  
Poziom odniesienia "Kronstadt"  
Mapa przedstawia granice działek wg. stanu ujęmionego w ewidencji gruntów na dzień 10.10.2015r.  
Sektę mapy zoszacować: 351.423.0432, 0414  
Zakres aktualizacji mapy do celów projektowych : -----  
Nie wyklucza się istnienia w terenie innych urządzeń nie wykazanych na tej mapie,  
których nie zgłoszono do inwentaryzacji powykonawczej.

W zakresie opracowania występują projekty uzgodnione w ZUDP  
k-45/10, t-261/14

*Badanie ksiąg wieczystych działki w zakresie inwestycji nie wykazuje obciążeń służebnościami gruntowymi*


*W zakresie opracowania znajdują się punkty  
osnowy geodezyjne nr. 613/87, 610/188  
podlegające ochronie na podstawie art. 15, art. 48  
ust.1 pkt. 3 ustawy Prawo geodezyjne i  
kartograficzne.*

Aktualność mapy do celów projektowych na dzień: 10.10.2015r  
Opracował: Henryk Kądziołka  
Uprawnienia nr 9973 Zakres 1 i 2

## Współrzędne geodezyjne oświetlenia

X i zasilania

e1	5934.477.62	338124.3.21
e2	5934.478.27	338124.6.38
e3	5934.478.93	338124.9.55
e4	5934.479.59	338125.2.77
e5	5934.480.24	338125.5.90
e6	5934.480.90	338125.9.07
e7	5934.480.31	338125.9.24
e8	5934.480.31	338125.8.13

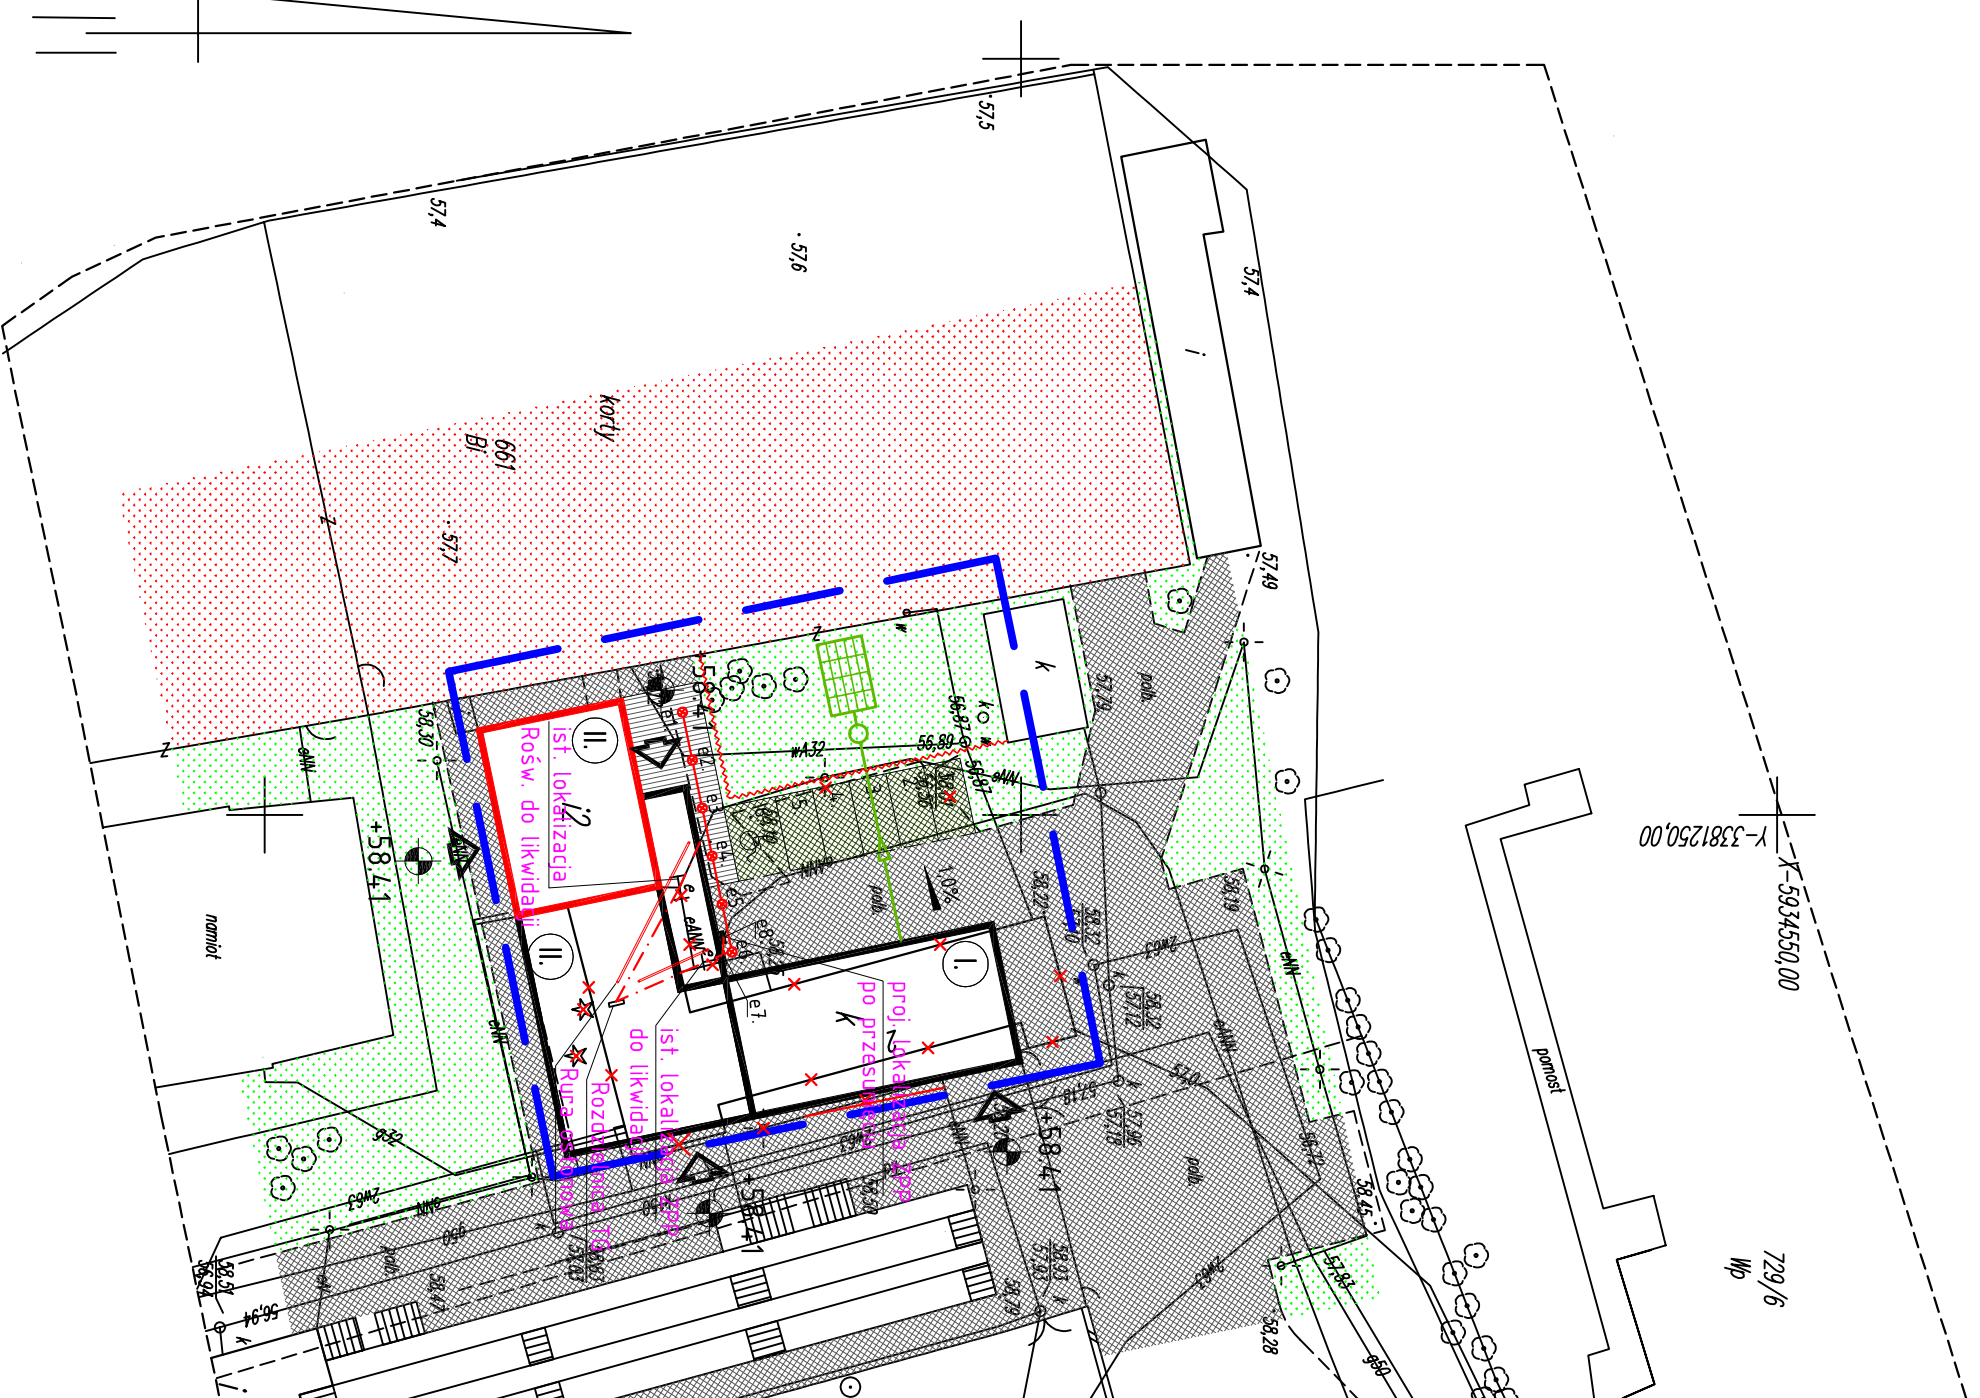


1001



⊙

11

!!



1

PRZEBIEG PRZYŁĄCZY: WODY,  
KANALIZACJI SANITARNEJ, GAZU  
ZGODNIE Z DECYZJĄ O POZWOLENIU  
NA BUDOWĘ, Nr 219/2009 z dn  
08.06.2009 r.

EX

MXL4 Sp. z o.o Sp. kom.  
Al. Bohaterów Warszawy 40/3A2A

tel/fax 91 4884 364  
mxl4@mxl4.com www.mxl4.com

Nr uprawień 239/Sz/94

PRAWDZIŁ

Nr uprawnień ZAP/0189/PJOK/08

mgr inż. **Emilia Stojan**

## PRZEBUDOWA BUDYNKI

PRZEBUDOWA BUDYNKU ZAPLECZA  
DLA MKS POGON BARLINEK Z SIEDZIBA  
PRZY UL. SPROTOWEJ 1 W BARLINKU

## TADUIM PROJEKTU

YTU 1 RYSUNKU

--	--

---