OBIEKT: część dz.nr 187/3
dz.nr.1422, 142/7, 426
Obręb: 0014, Rychnów
Miasto: Barlinek
Powiat: myśliborski
Województwo: zachodniopomorskie

SKALA: 1:500
Układ współrzędnych: 1965 strefa 3
Poziom odniesienia: Kronsztadt

Kierownik roboty:
Henryk Kądziołka
Uprawnienia nr 9973

Mapę do celów projektowych sporządzono przy wykorzystaniu:
1.Mapy zasadniczej w skali 1: 500 sekcja nr 351.414.1942, 2031
2.Danych branżowych części uzbrojenia podziemnego
3.Pomiaru zieleni wysokiej i pomników przyrody oraz pomiaru innych obiektów wskazanych przez projektanta
4.Opracowanych geodezyjne elementów planu zagospodarowania przestrzennego (linie rozgraniczające, linie regulujące, osie ulic)

Na mapie do celów projektowych wykazano następujące uzgodnienia przez ZUDP projekty sieci uzbrojenia terenu:
brak

Informacje dodatkowe:
1. zakres pomiaru : cała mapa
2. Redakcja znaków zgodna z instrukcją techniczną K-1 (1979)/ K-1 (Podstawowa Mapa Kraju z 1998r.)
3. Mapa nadaje się do celów projektowych w zakresie pomiaru.
4. Stopień kartometryczności mapy do celów projektowych jest zgodny z przepisami instrukcji technicznej K-1 (1979)/ K-1 (Podstawowa Mapa Kraju z 1998r.)
5. Wszystkie trwale obiekty budowlane podlegają wytyczeniu przez jednostkę wykonawczą geodezyjnego
6. Nie wyklucza się istnienia w terenie również uzbrojenia

o których brak było informacji branżowych i nie zostało odnalezione w czasie inwentaryzacji geodezyjnej.

Uzbrojenie opracowano na podstawie :
1.Danych branżowych – z literą B
2.Pośredniego ustalenia przebiegu aparaturą elektromagnetyczną – z literą A
3.Bezpośrednich pomiarów powykonawczych – bez litery
W związku z tym w częściach 1 i 2 nie gwarantuje się kompletności, a dokładności położenia uzbrojenia jest niższa od dokładności karto metrycznej mapy.

Aktualność mapy do celów projektowych na dzień: 20.04.2009r

ZAKŁAD USŁUG
GEODEZYJNO-KARTOGRAFICZNYCH
Henryk Kądziołka

ul. Grodzka 10 74-320 Barlinek
Tel/fax (0-95) 746-40-80
tel.kom. 0-601-953-256
NIP 597-106-33-07

Wykonano w ramach roboty geodezyjnej zgłoszonej w PODGiK w Myśliborzu
KERG nr: 015.014-625/2009

W zakresie opracowania znajdują się punkty osnowy geodezyjnej nr: 100, 102, 231

podlegające ochronie na podstawie art. 15, art.48 ust.1 pkt. 3 ustawy Prawo geodezyjne i kartograficzne.

Granice i numery działek ewidencyjnych według danych PODGiK w Myśliborzu z dnia: 20.04.2009r

Rejestracja:

Kierownik jednostki wykonawstwa geodezyjnego :
Henryk Kądziołka

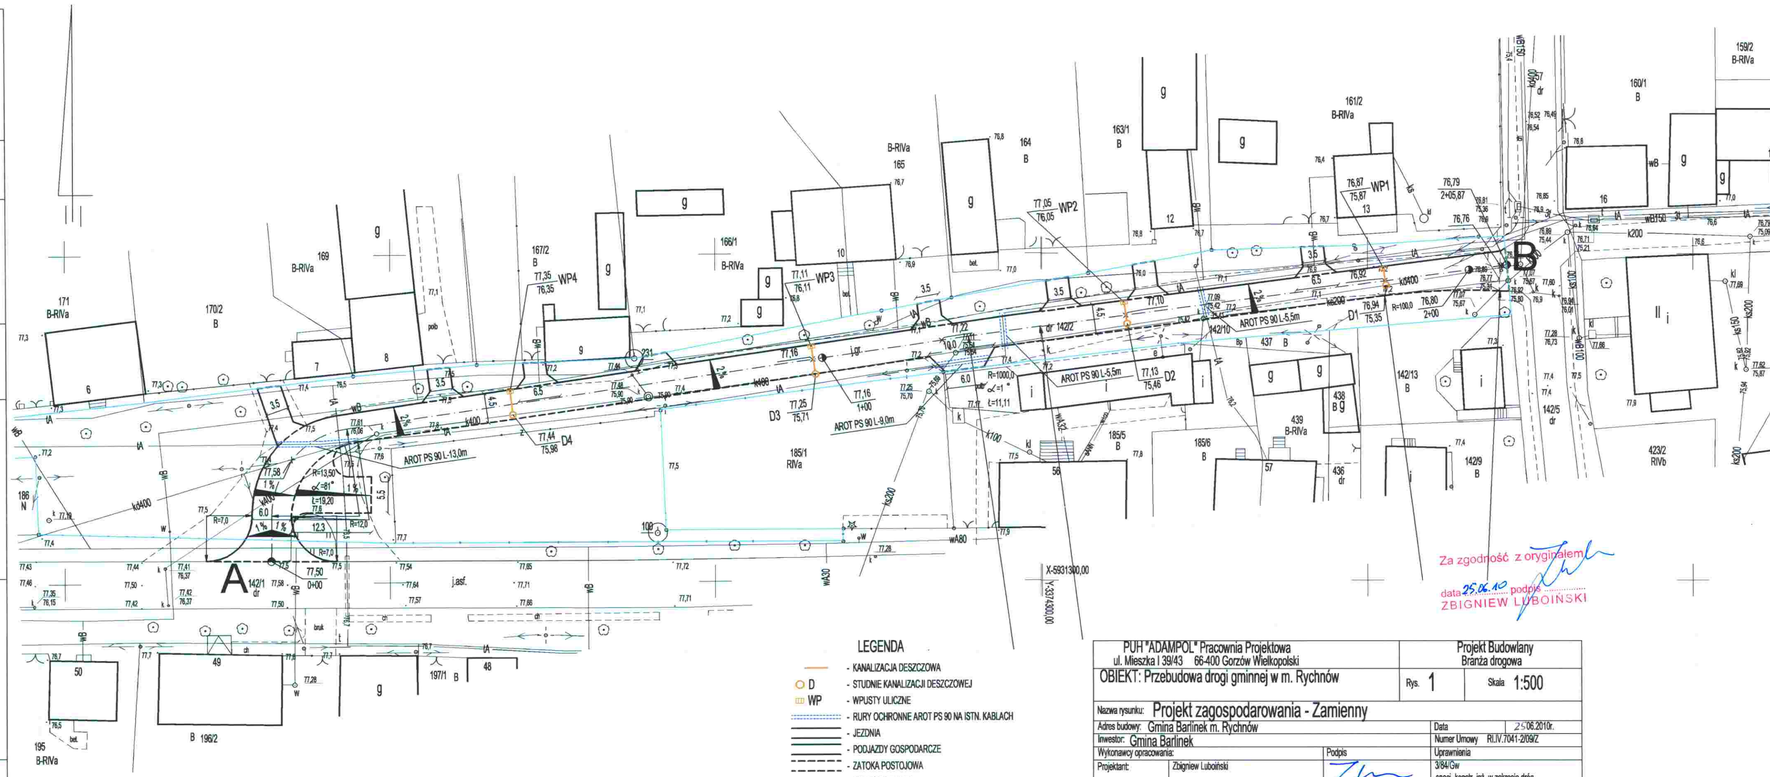

LEGENDA
- KANALIZACJA DESZCZOWA
- STUDNIE KANALIZACJI DESZCZOWEJ
- WPUSTY ULICZNE
- RURY OCHRONNE AROT PS 90 NA ISTN. KABLACH
- JEZDNIA
- PODJAZDY GOSPODARCZE
- ZATOKA POSTOJOWA
- GRANICE DZIAŁEK

Za zgodność z oryginałem
data 25.06.10 podpis
ZBIGNIEW LUBOIŃSKI

PUH "ADAMPOL" Pracownia Projektowa
ul. Mieszka I 39/43 66-400 Gorzów Wielkopolski

Projekt Budowlany
Branża drogowa

OBIEKT: Przebudowa drogi gminnej w m. Rychnów

Rys. 1 Skala 1:500

Nazwa rysunku: Projekt zagospodarowania - Zamienny

Adres budowy: Gmina Barlinek m. Rychnów		Data	25.06.2010r.
Inwestor: Gmina Barlinek		Numer Umowy	RIV.7041-2/09/Z
Wykonawcy opracowania:	Podpis	Uprawnienia	
Projektant: Zbigniew Lubośnski		3/84/Gw spec. konstr. inż. w zakresie dróg	
Sprawdził: mgr inż. Antoni Przybylski		20/78/Gw spec. konstr. inż. w zakresie dróg	